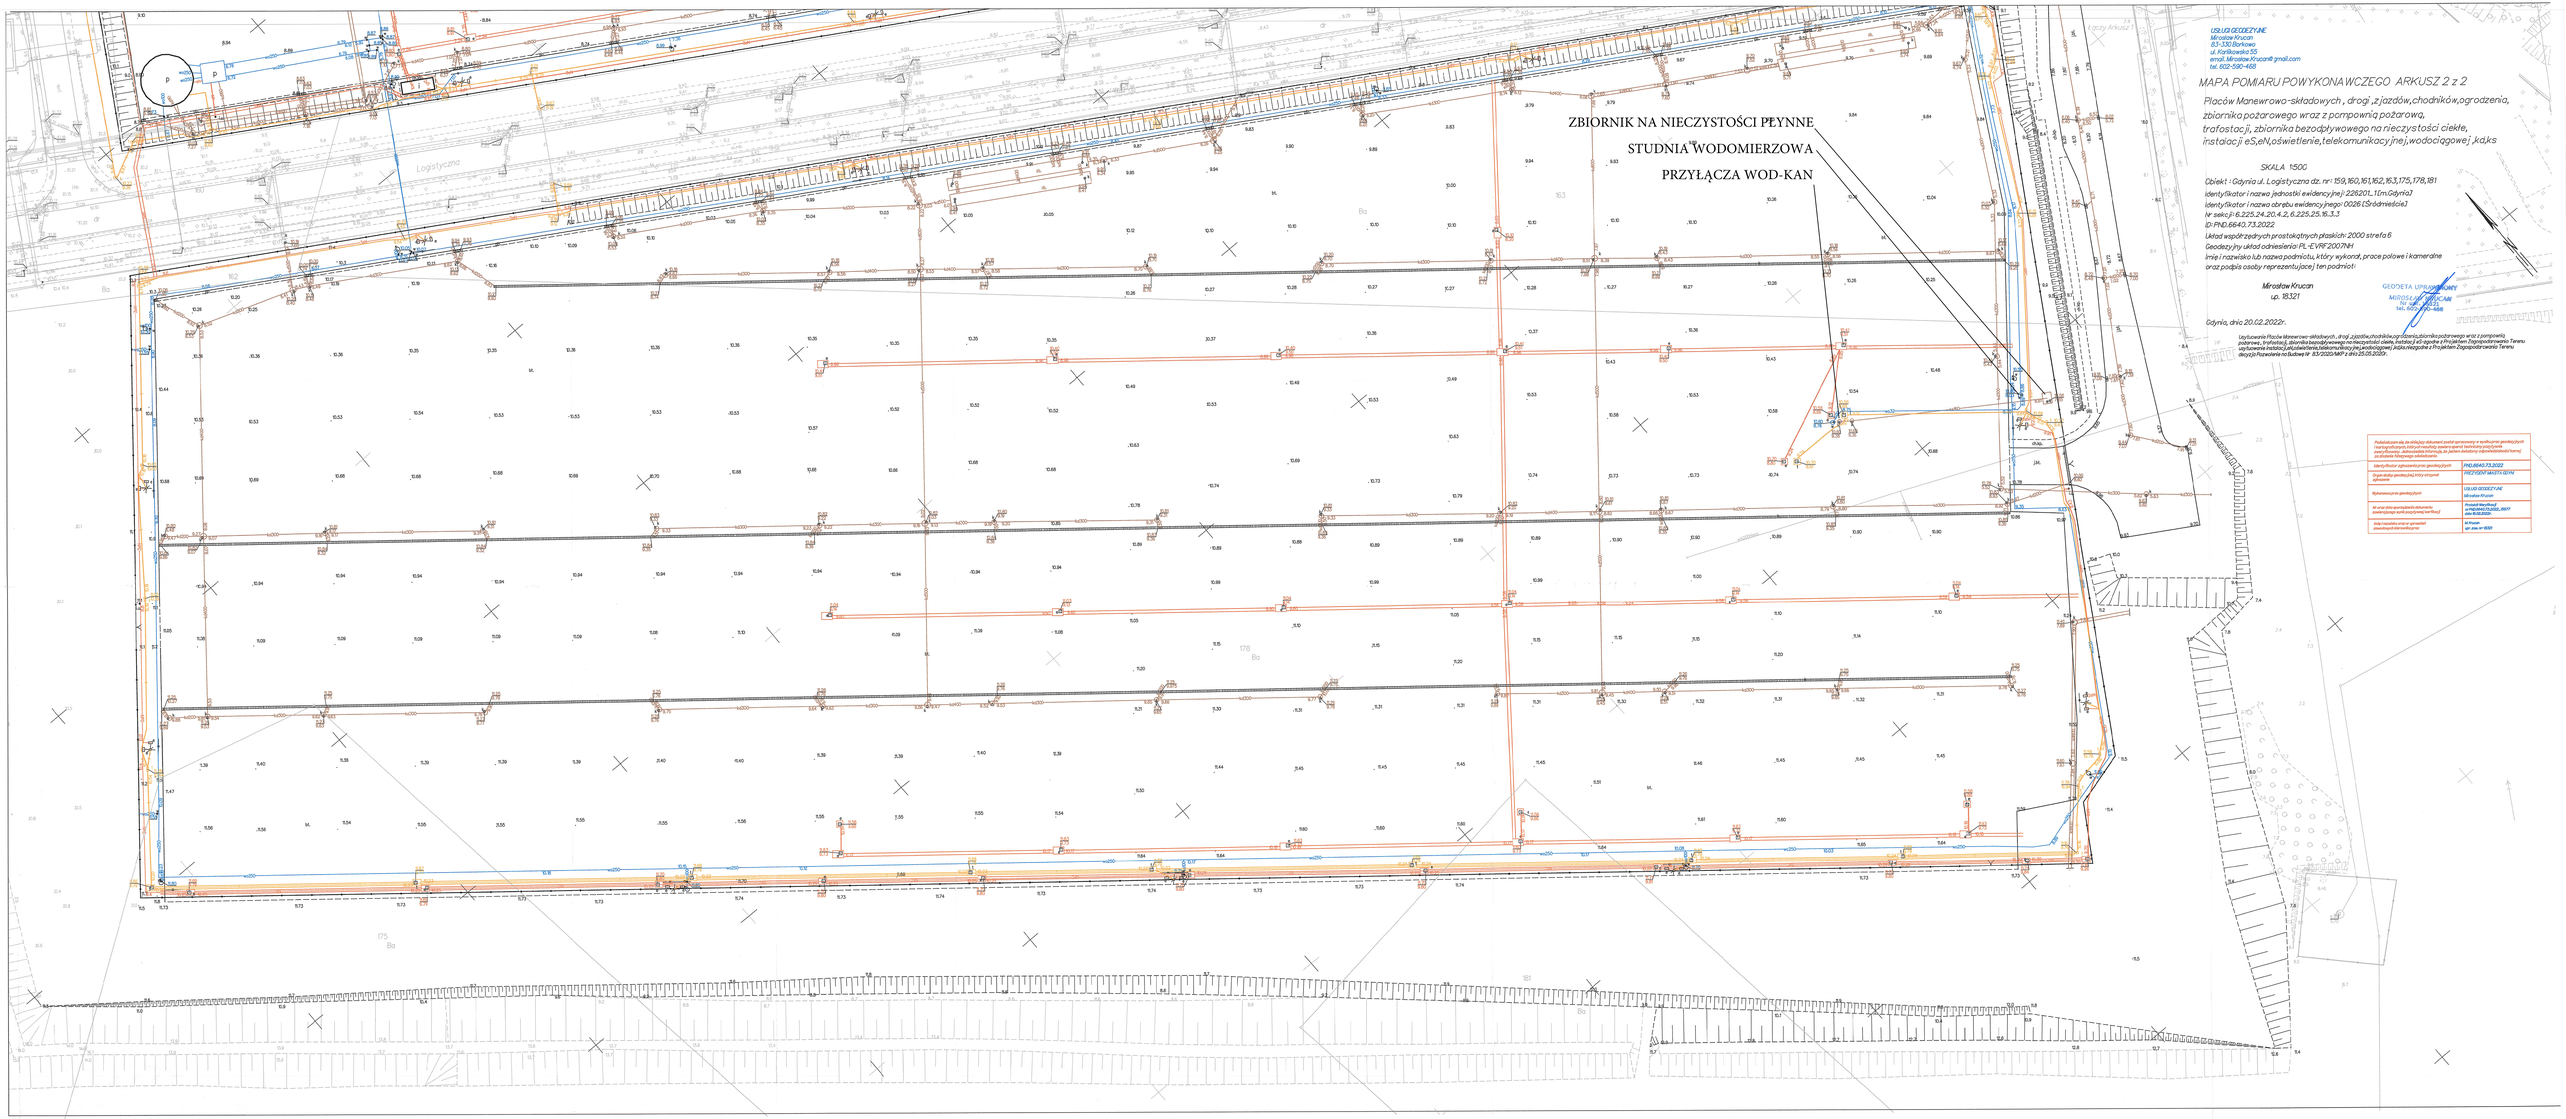

USŁUGI GEODEZYJNE
Mirosław Krucon
83-330 Borkowo
ul. Karlikowska 55
email. Miroslaw.Krucon@ gmail.com
tel. 602-590-468

MAPA POMIARU POWYKONAWCZEGO ARKUSZ 2 z 2

Placów Manewrowo-składowych , drogi ,zjazdów,chodników,ogrodzenia, zbiornika pożarowego wraz z pompownią pożarową, trafostacji, zbiornika bezodpływowego na nieczystości ciekłe, instalacji eS,eN,oświetlenie,telekomunikacyjnej,wodociągowej ,kd.ks

SKALA 1:500

Obiekt : Gdynia ul. Logistyczna dz. nr: 159,160,161,162,163,175,178,181
identyfikator i nazwa jednostki ewidencyjnej: 226201_1.Gdynia]
identyfikator i nazwa obrębu ewidencyjnego: 0026 [Śródmieście]
Nr sekcji: 6.225,24.20.4.2, 6.225,25.16.3.3
D PND.6643.73.2022
Układ współrzędnych prostokątnych płaskich: 2000 strefa 6
Geodezyjny układ odniesienia: PL-EVRF2007-NH
Imię i nazwisko lub nazwa podmiotu, który wykonał prace polowe i kameralne oraz podpis osoby reprezentującej ten podmiot:

Mirosław Krucon
up. 15321

GEODETA UPRAWNIONY
MIROSŁAW KRUCON
tel. 602-590-468

Gdynia, dnia 20.02.2022r.

Uzyskiwanie Placów Manewrowo-składowych , drogi ,zjazdów,chodników,ogrodzenia,zbiornika pożarowego wraz z pompownią pożarową , trafostacji, zbiornika bezodpływowego na nieczystości ciekłe, instalacji eS zgodnie z Projektem Zagospodarowania Terenu ,oświetlenie instalacji telekomunikacyjnej,wodociągowej ,kd.ks.kolejowe z Projektem Zagospodarowania Terenu decyzja Pozwolenia na Budowę Nr 63/2020.1467 z dnia 25.05.2020r.

Podkładkowe dla celu zbiorczy dokument został sporządzony w wyniku prac geodezyjnych i kartograficznych, które przy realizacji zawarto zgodnie z ustawą z dnia 17 maja 1989 r. Prawo geodezyjne i kartograficzne (t.j. Dz.U. z 2020 r. poz. 2052 z późn. zm.)	
Identyfikator zgłoszenia pracy geodezyjnych	PND.6643.73.2022
Wykonawca prac geodezyjnych	USŁUGI GEODEZYJNE Mirosław Krucon
W celu oraz sporządzenia dokumentu zostały użyte dane pozyskane z państwowego zasobu	Punkt(ów) Wektorowy: nr mpg.6643.73.2022_18017 oraz 18.03.2022r.
Inne (nazwa pracy w zgłoszeniu zawierającej dokument)	Nr Krucon Nr zasobu nr 18181